


PRIEČNY REZ A-A

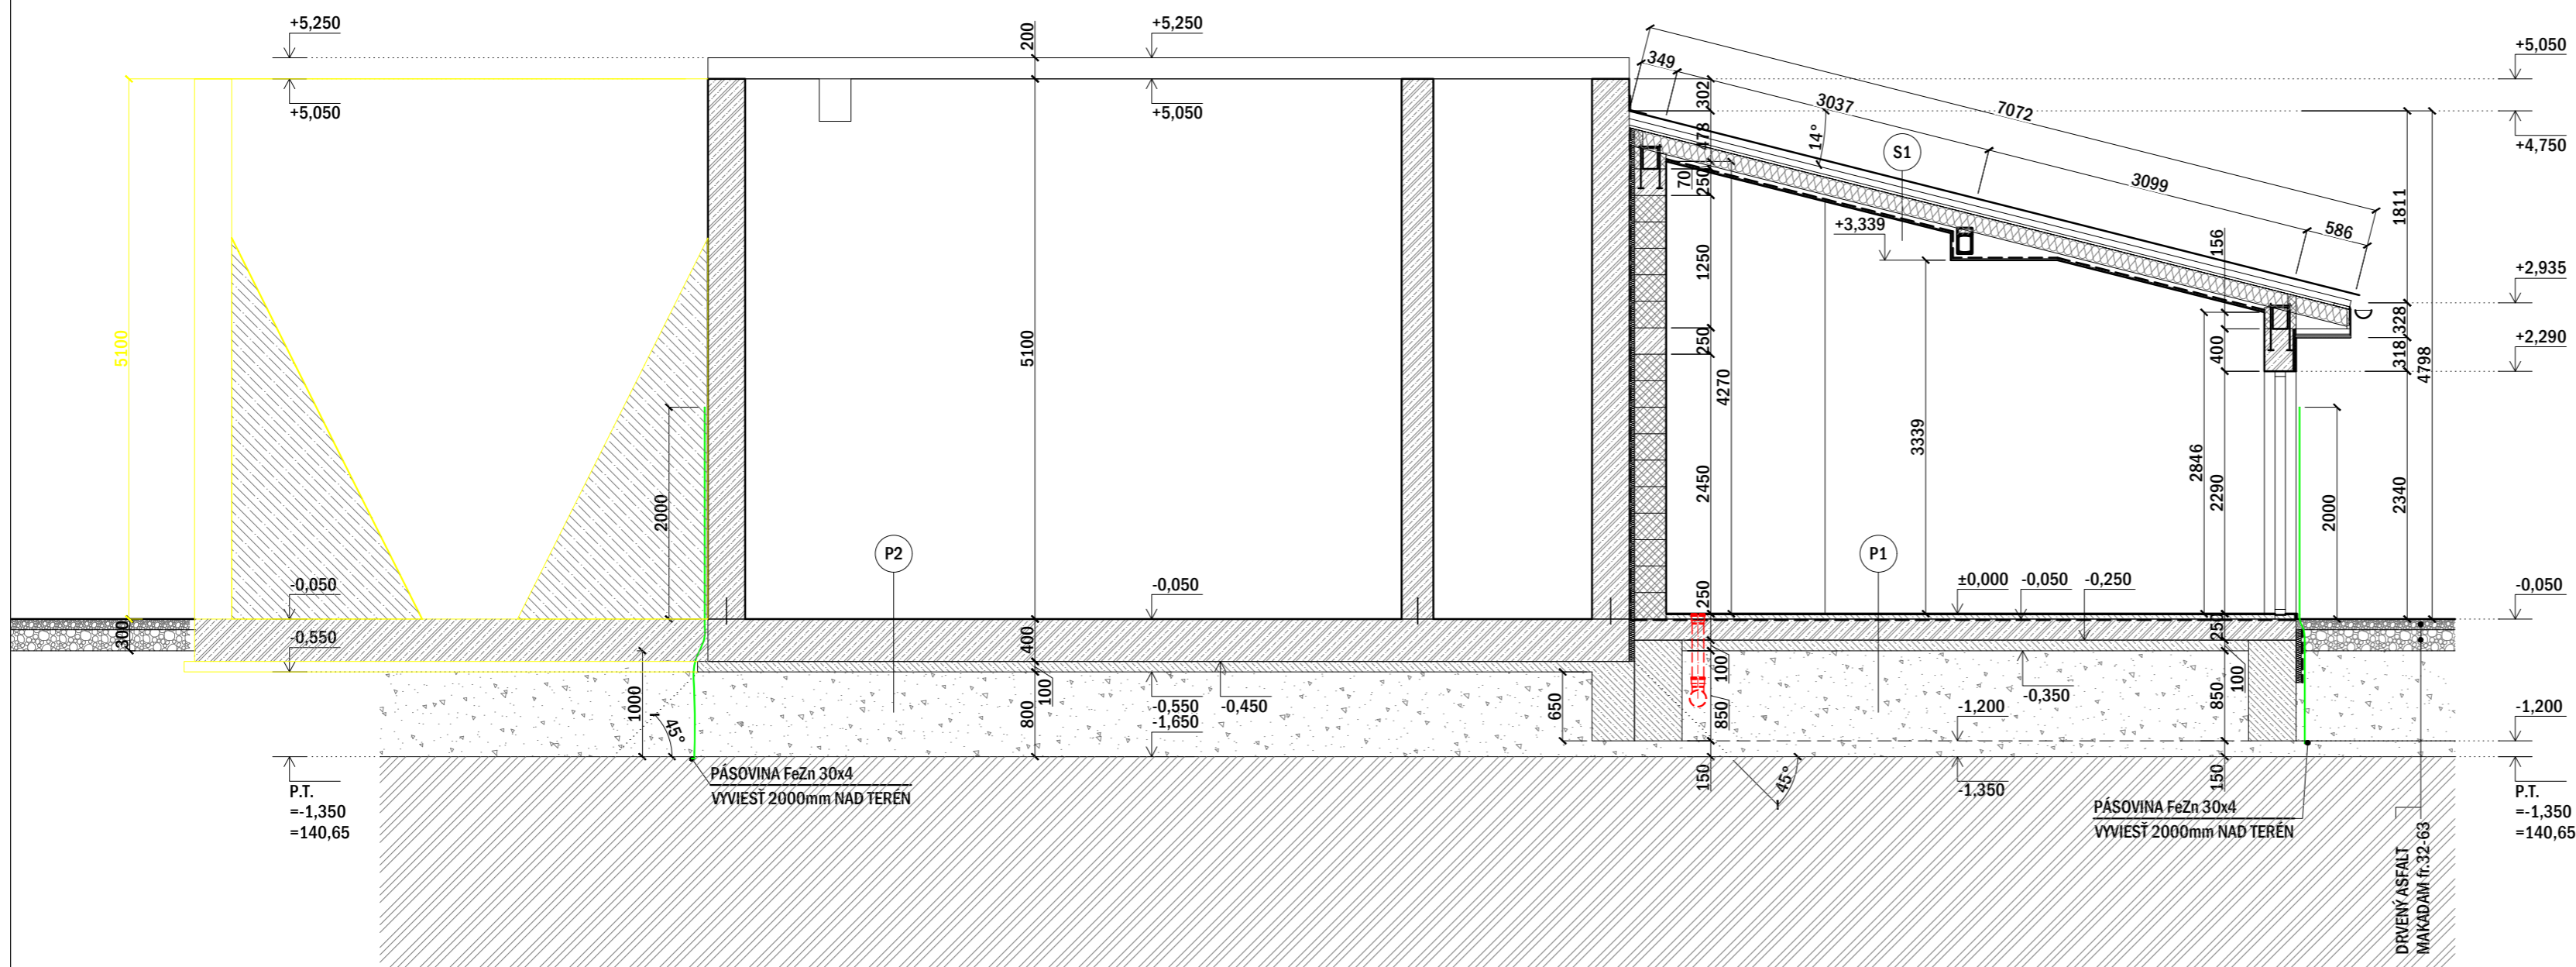

LEGENDA SKLADIEB PODLÁH A STRECHY:

- P1
  - KERAMICKÁ DLAŽBA + LEPIDLO hr.10mm
  - CEMENTOVÝ POTER hr.40mm
  - HYDROIZOLÁCIA
  - ŽELEZOBETONOVÁ DOSKA hr.200mm
  - PODKLADOVÝ BETÓN hr.100mm
  - ZHUTNENÉ ŠTRKOVÉ LÔŽKO hr.100mm
  - RASTLÝ TERÉN
- P2
  - ŽELEZOBETONOVÉ DNO hr.400mm
  - PODKLADOVÝ BETÓN hr.100mm
  - ZHUTNENÉ ŠTRKOVÉ LÔŽKO hr.1100mm
  - RASTLÝ TERÉN
- S1
  - STREŠNÁ KRYTINA - BRAMAC hr.30mm
  - STREŠNÁ LATA 60\*40mm hr.40mm
  - KONTRALATA 60\*40mm hr.60mm
  - FÓLIA
  - PLNÝ ZÁKLOP hr.25mm
  - TEPELNÁ IZOLÁCIA MEDZI KROKVE hr.160mm
  - NOSNÁ KONŠTRUKCIA SADROKARTÓNOV hr.50mm
  - FÓLIA
  - SADROKARTÓNOVÉ DOSKY hr.12,5mm

LEGENDA MATERIÁLOV:

- BETÓN S VÝSTUŽOU
- BETÓN BEZ VÝSTUŽE
- ZHUTNENÝ ŠTRK
- PŮVODNÁ ZEMINA
- MAKADAM fr.32-63
- DRVENÝ ASFALT
- TEPELNÁ IZOLÁCIA
- HYDROIZOLÁCIA

Projekt skutočného vyhotovenia

±0,000 = 142.00 m.n.m. = ÚROVEŇ PODLAHY V PREVÁDZKOVEJ BUDOVE

Veďáci projektant	Ing. ANTALÍKOVÁ	VODOHOSPODÁRSKE STAVBY a.s. Röntgenova 26 851 01 Bratislava vodo@vsba.sk
Zodp. projektant	Ing. ANTALÍKOVÁ	
Vypracoval	Ing. ANTALÍKOVÁ	
VÚC Trnavský	Okres Hlohovec	Miesto Dvorníky
Investor	OBEC DVORNÍKY	Dátum 03.2015
Názov akcie	ČOV A KANALIZÁCIA DVORNÍKY SO 20 Čistiareň odpadových vôd	
Objekt	SO 20 Čistiareň odpadových vôd SO20.2 Združený objekt ČOV a prevádzková budova	
Názov výkresu	PRIEČNY REZ A-A	Formát A4 3 Mierka 1:50 Stupeň PSV dwg D2.7 ZOC0VaPB-RezAA Arch. číslo V-2015-143 Sada Číslo výkresu D2.7